

MAPA DO CELÓW PROJEKTOWYCH

SKALA 1:500

Sekcje mapy: 6.199.24.04.2.2; 6.200.24.24.4.4

ID zgłoszenia: 6640.108.2016

1. Układ adresowania: "Kronstadt 86"
2. Układ współrzędnych: "2000" strefa 6
3. Mapa w postaci numerycznej wykonana na podstawie danych pozyskanych metodą łączoną (pomiar bezpośredni, digitalizacja).

UWAGA:


Nie wyklucza się istnienia w terenie innych nie wykazanych na niniejszej mapie urządzeń podziemnych, które nie były zgłoszone do inwentaryzacji, lub o których brak jest informacji w instytucjach branżowych.

Biuro GEO-INWEST

Robert Kolanżczyk
Piskarki 21A, 86-131 Jezewo
t. 735-215-32-03, Regon 340520928
n. 502 592 868

GEODETA UPRAWNIENY
mgr inż. Robert Kolanżczyk
Piskarki 21A, 86-131 Jezewo
t. 0 502 592 868, n. 502 19 503

Poswiadcza się, że niniejszy dokument został opracowany w trybie prac geodezyjnych i kartograficznych, których rezultaty zawiera odczyt techniczny wpisany do ewidencji materiałów państwowego zasobu geodezyjnego i kartograficznego	STAROSTA ŚWIECKI 6640.108.2016 PO114.20
Organ prowadzący państwowy zasób geodezyjny i kartograficzny	
Identyfikator ewidencyjny materiału zasobu-operatu technicznego	22.02.2016r.
Data wpisania operatu technicznego do ewidencji materiałów zasobu	
Linia, nazwisko i podpis osoby reprezentującej organ	

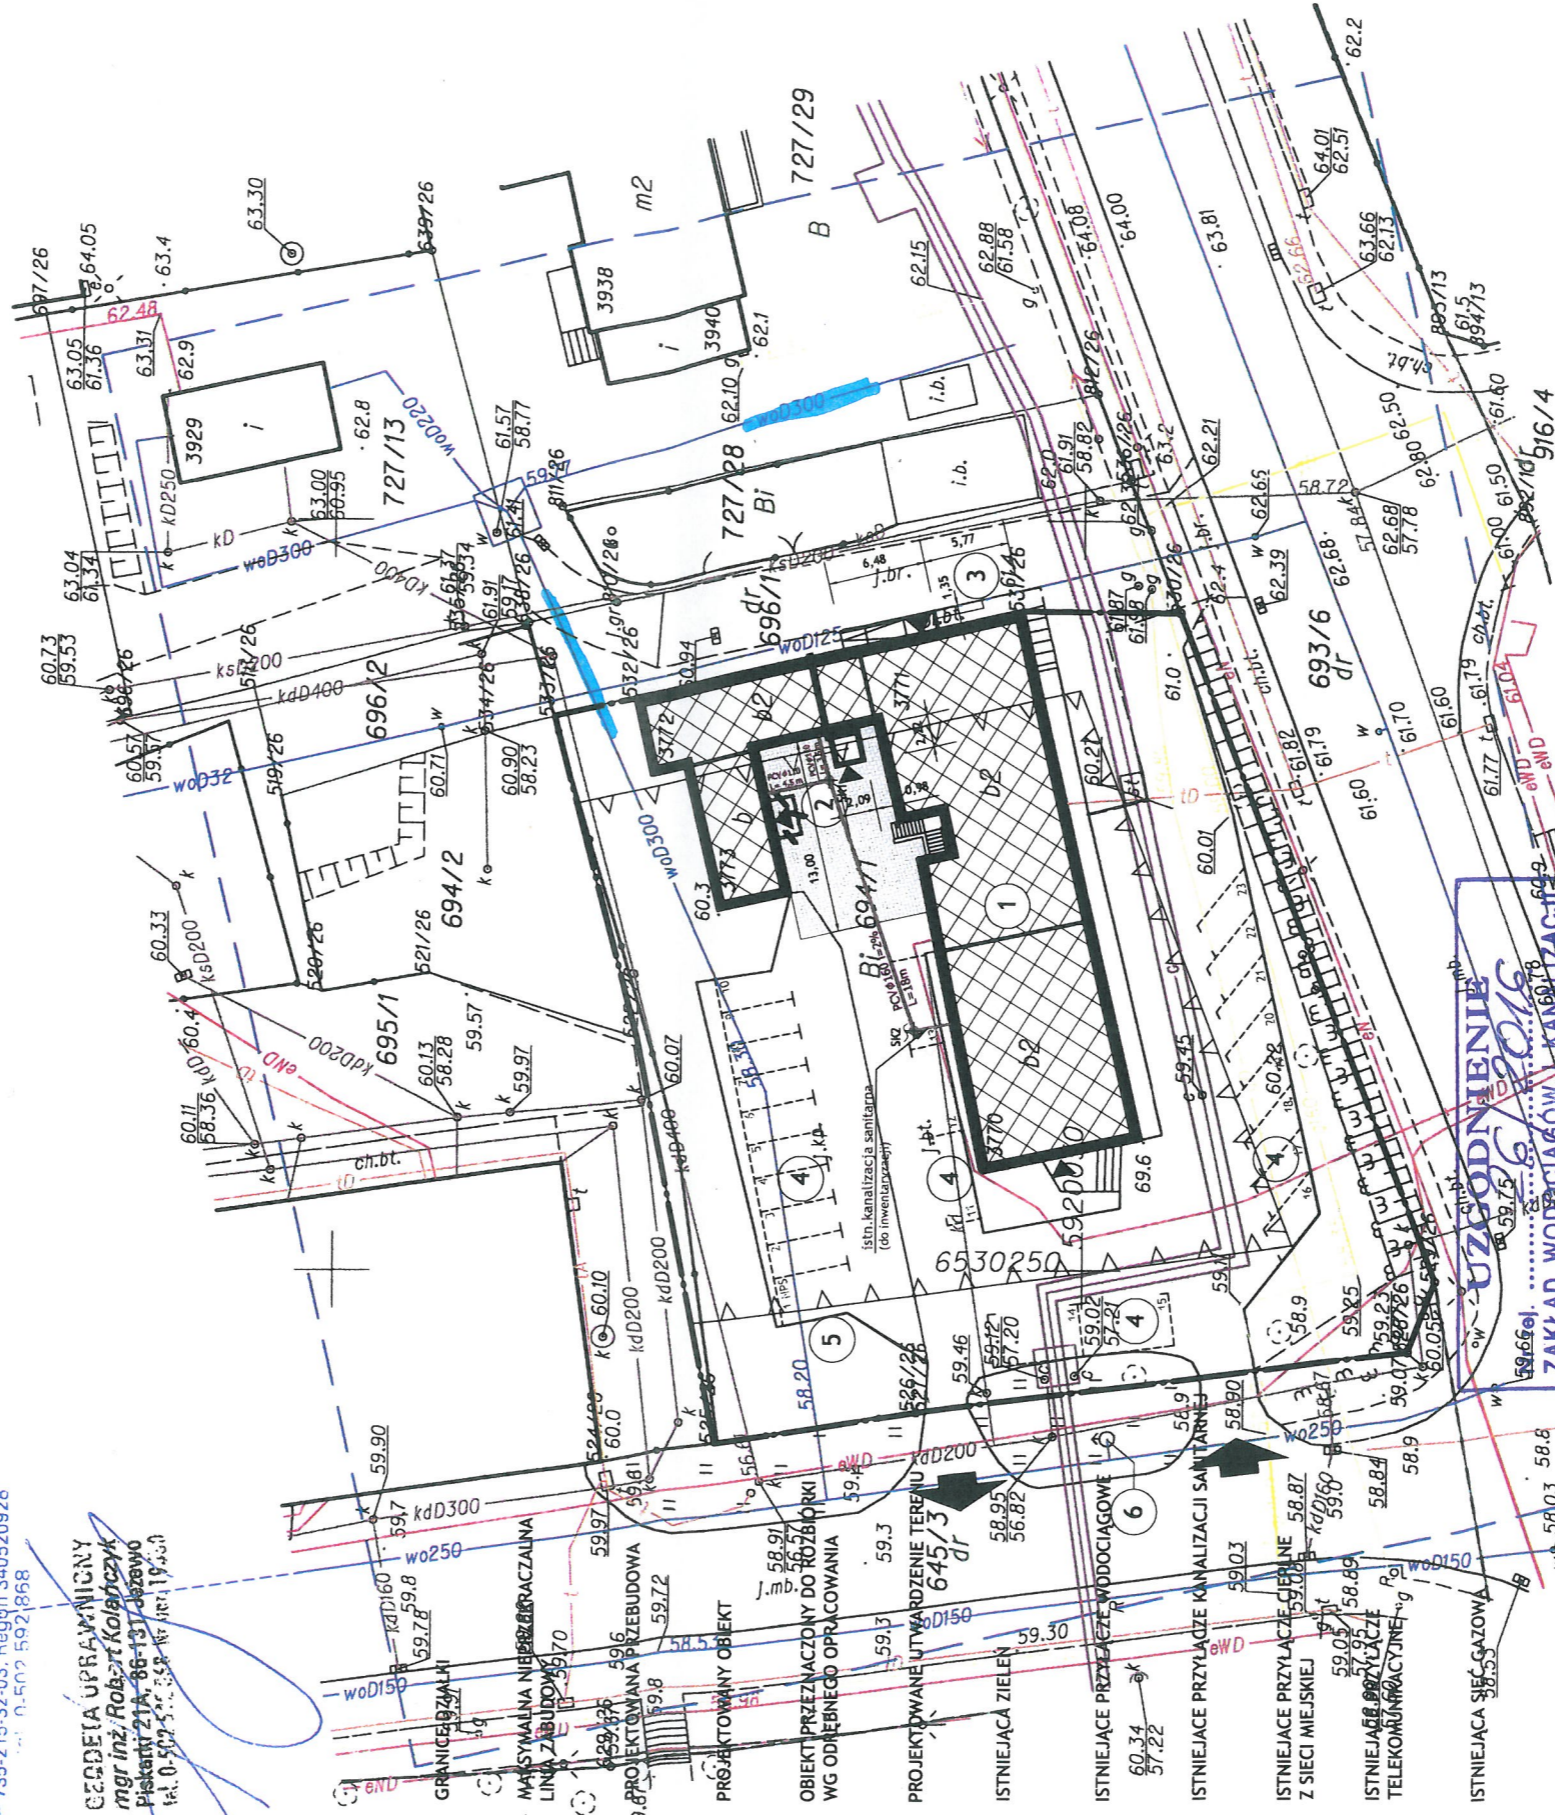

LEGENDA:

- [Symbol] - ISTNIEJĄCA SIĘĆ GAZOWA
- [Symbol] - ISTNIEJĄCA SIĘĆ WODOCIĄGOWA
- [Symbol] - PROJEKTOWANA ZEWNĘTRZNA INSTALACJA KANALIZACJI SANITARNEJ
- [Symbol] - PROJEKTOWANA STUDZIENKA INSPEKCYJNA PCV425
- [Symbol] - BUDYNEK USŁUGOWY
- [Symbol] - OBJĘTY OPRACOWANIEM
- [Symbol] - WINDA OSOBOWA
- [Symbol] - PROJEKTOWANA POCHYLNA NA GRUNCIE
- [Symbol] - ISTNIEJĄCE MIEJSCA POSTOJOWE
- [Symbol] - ISTNIEJĄCE MIEJSCA USTAWIENIA POJEMNIKA NA ODPADKI STAŁE
- [Symbol] - ISTNIEJĄCY HYDRANT Hp 80

UZGODNIENIE
16.04.2016
ZAKŁAD WODOCIĄGÓW I KANALIZACJI
Spółka z o.o. w Świdwie 160-03
Projekt niniejszy jest zgodny z załącznikami wyszczególnionymi w załączniku nr 1 do umowy z dnia 11.04.2016 r.
Ponieważ prace projektowe... wykonane...
Wykonanie robót należy zgłosić w Zakładzie Wodociągów i Kanalizacji Sp. z o.o. z wyprzedzeniem 14 dniowym
Wykopy w pobliżu naszych urządzeń wykonać ręcznie
Po zakończeniu robót proszę dostarczyć inwentaryzację geodezyjną, powykonawczą do naszego zakładu.
Zgodnie z umową z dnia 11.04.2016 r. Uzgodnienie dokumentacji tracą ważność po upływie 2 lat.

Z up. Zarządu Spółki
inż. Ryszard Bednarek

PROJEKT ZAGOSPODAROWANIA	
OBIEKT	PRZEBUDOWA I REMONT POMIESZCZEN W BUDYNKU PRZY UL. WOJSKA POLSKIEGO 173 Z ROZBUDOWA O WINDE
ADRES	UL. WOJSKA POLSKIEGO 173, 86-100 ŚWIECIE DZIAŁKI NR 694/1, 696/1
INWESTOR	POWIAT ŚWIECKI UL. GEN. J. HALLERA 9, 86-100 ŚWIECIE
Projektant	Nr uprawnień Ernest B. Esuman Mensah mgr inż. architekt w spec. architektonicznej
Branża	Architektoniczna
Podpis	U.Z.
SKALA RYSU:	1:500
DATA:	04.2016r.
NR RYSUNKU:	PZ-1

BIURO USŁUG INŻYNIERSKICH
JANUSZ GRABOWSKI
Ul. Gen. Władysława Sikorskiego 3/10F
86-100 Świecie
tel.: 661 793 740
e-mail: j.grabowski@prokonto.pl